
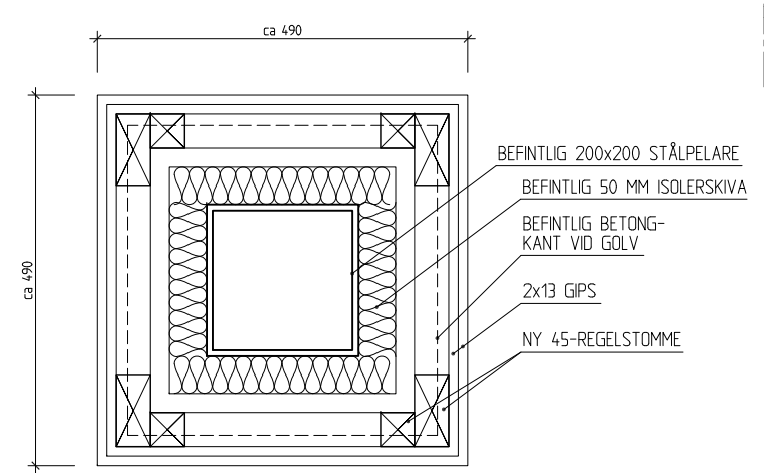


**FÖRKLARINGAR:**  
 ALLA MÅTT ANGES I MM. MÅTT MÅSTE KONTROLLERAS PÅ PLATSEN FÖRE TILLVERKNING.  
**MÄTTSÄTTNINGSPRINCIP:**  
 INVÄNDIGA DÖRRPARTIER SOM EJ ÄR MÄTTSATTA, ÄR MÄTTSATTA 50 MM FRÅN NÄRMASTE HÖRN, OM DET EJ ÄR TYDLIGT ATT DET HANDLAR OM ETT UTEBLIVET MÅTT.

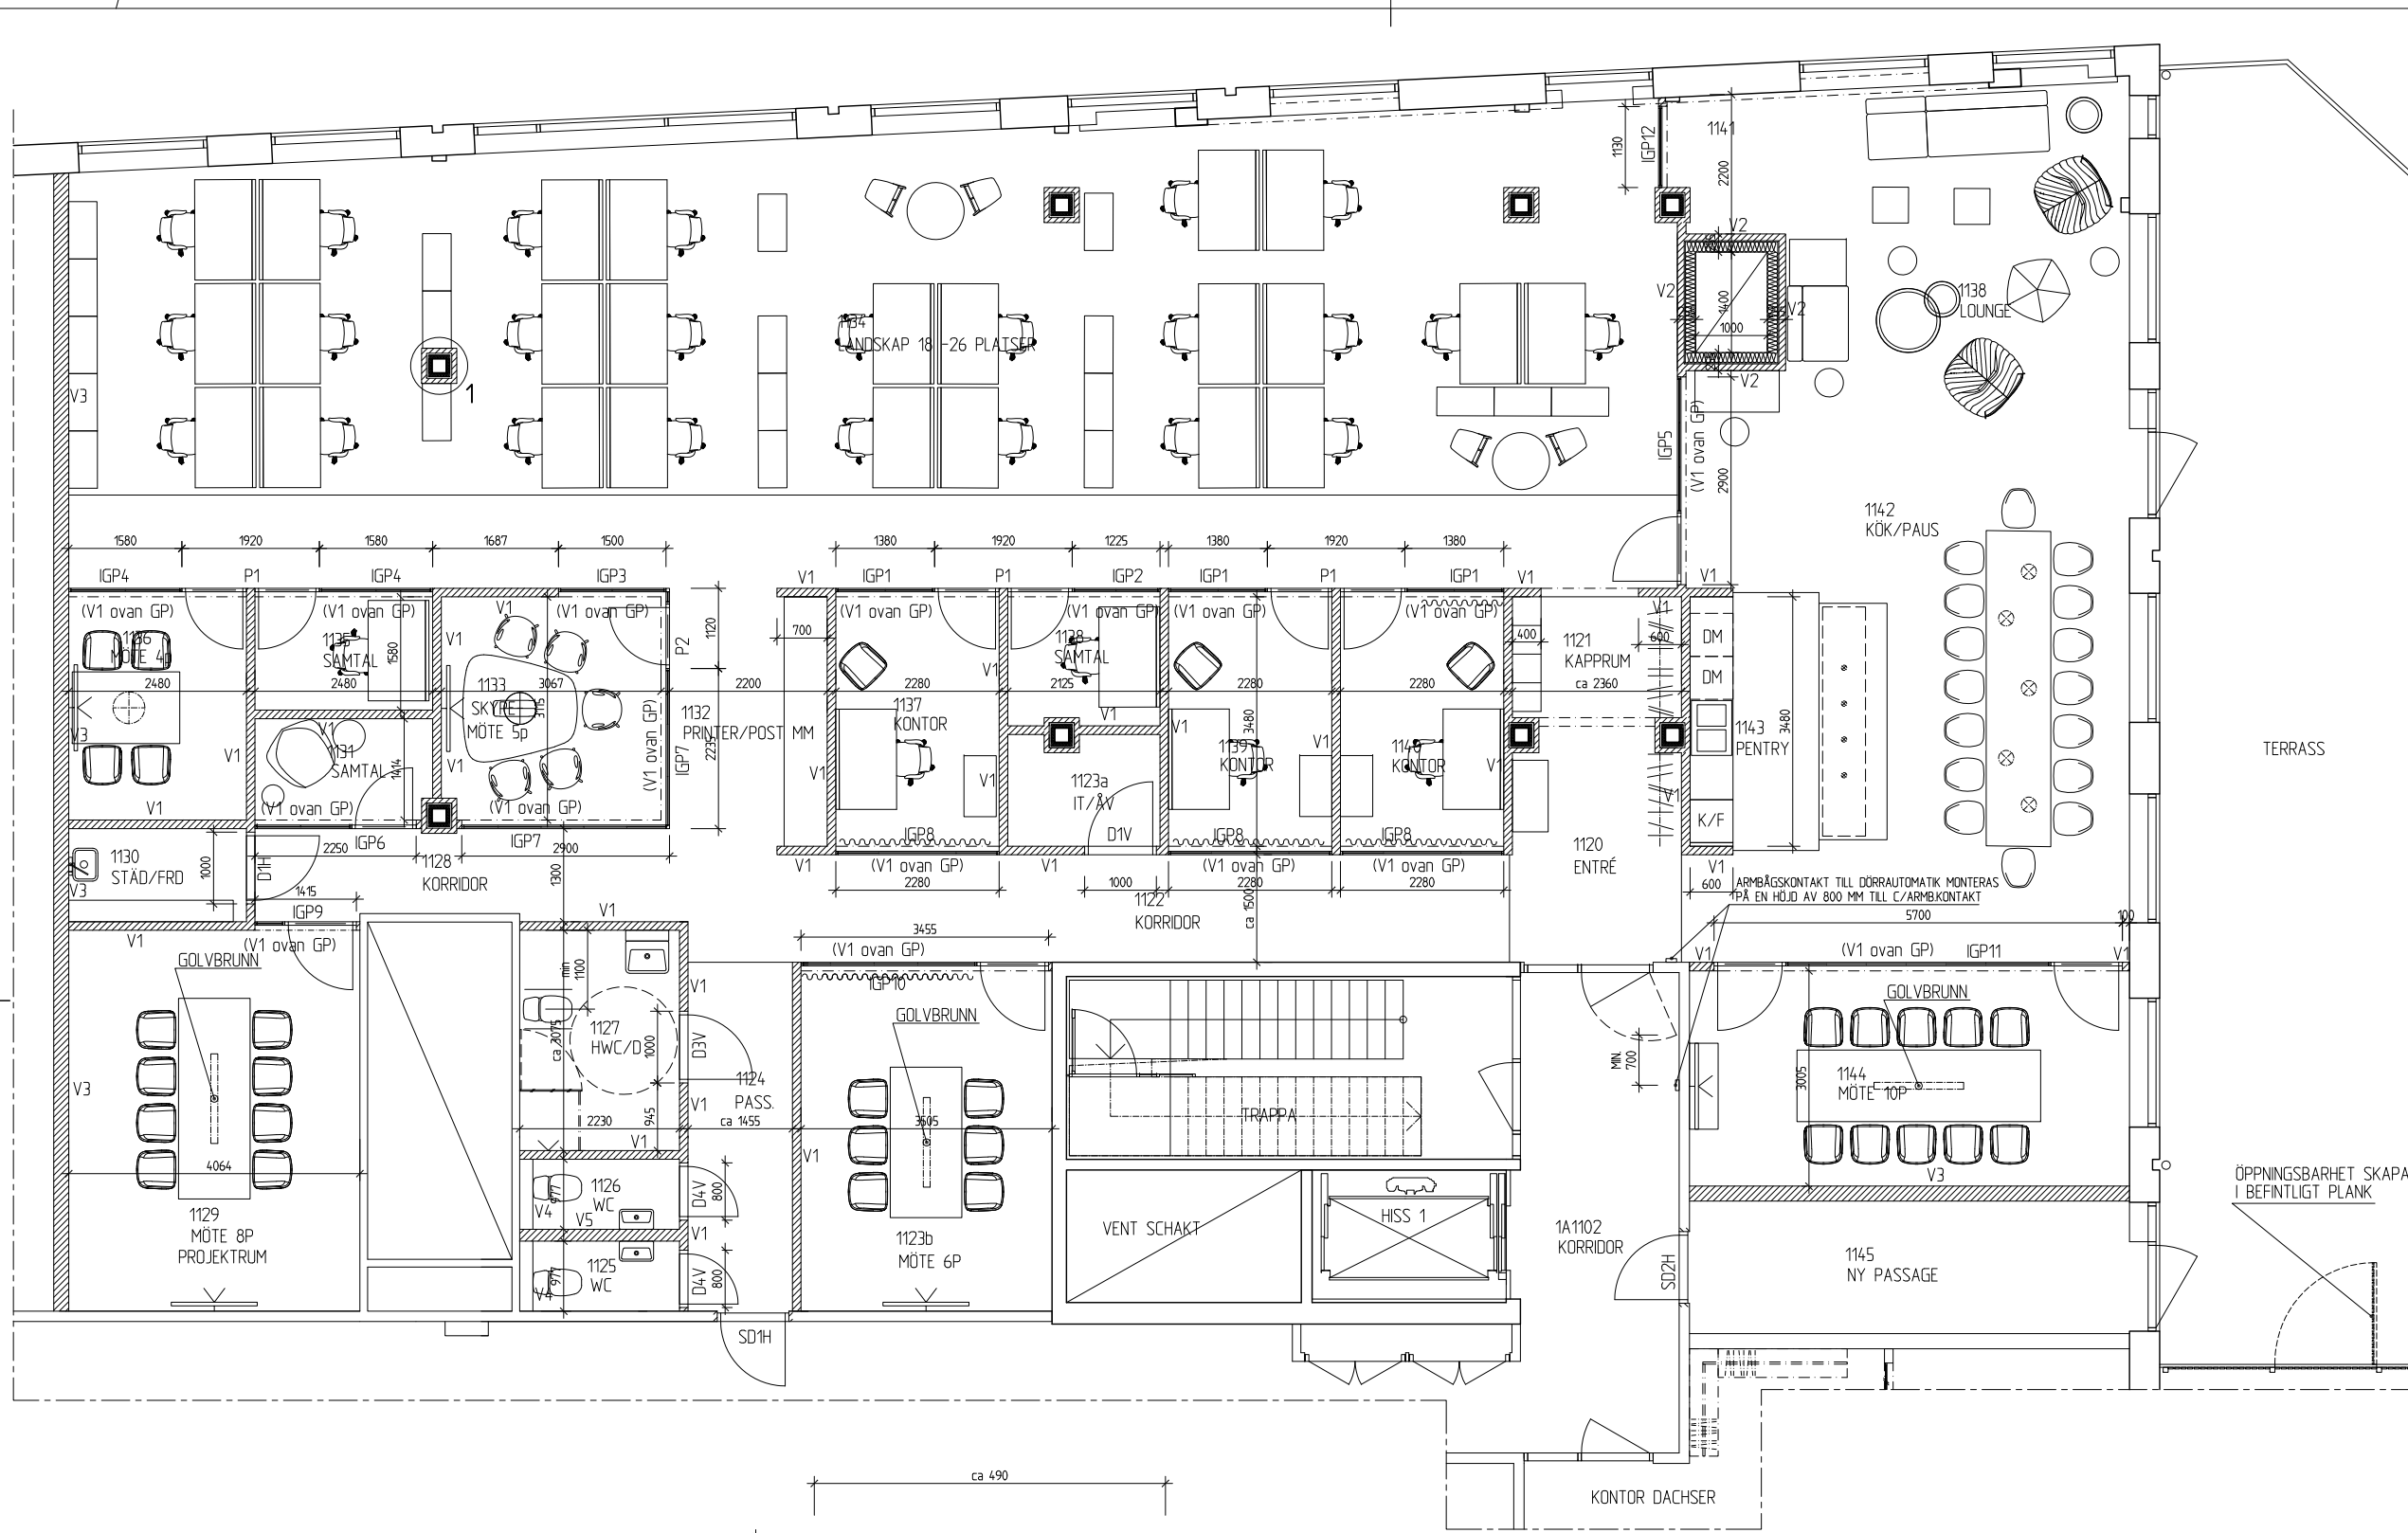

**1. 15. GENERELL DETALJ, PELARINKLÄDNAD**  
 INKLÄDNAD I ANSLUTNING TILL KONTORSRUM; FYLL UTRYMMET MED MU.

Skala 1:50  
 0 0,5 1 1,5 2 m 3 m

- VÄGGFÖRTECKNING:**
- V1 GYPROC XR14, XR 70/70 (c450) 2-2 MR VÄGGAR MOT VÄTRUM, GPSSKIVOR BYTS MOT VÄTRUMSSKIVOR, Ljudkrav Rw 44 dB.
  - V2 GYPROC GS1, GS 70/70 (450) 2-0 M0, E130, ANSLUTNING MOT ÖPPET LANDSKAP; Fyll med MU.
  - V3 GYPROC XR21R, XR 70/70x2 (450) 1R1-11R M140, Ljudkrav Rw 56 dB, E160.
  - V4 INSTALLATIONSVÄGG BESTÅENDE AV: GYPROC GS 160/160, (450) 2-0 M0, SOM BRÖSTNING, H=900 MM DFG.
  - V5 GYPROC GS16, GS 95/95 (c450) 2-2 M30, Rw 40 dB

REG	ANT	REG AVSER/CONCERNING	SEN	DATUM/DATE
<b>RELATIONSHANDLING</b>				
JH Byggsanstalt AB, Timmerhovägen 53, 443 38 Lerum, Tel: 070-439 46 84				
K				
V				
E				
M				
KOK				
PROJEKT/NO		PROJEKT/NOME		
19:02		BERGMANSGATAN 17		
MÖLNDALS BOSTÄDER AB BERGMANSGATAN 17, COSMO CONSULT OMBYGGNATION LOKAL TILL KONTOR BLIVANDE UTSEENDE				
PLAN, HORIZONTALA DETALJER 1-4				
RITAD AV/AVRÄNN BY		HANDLÄGGARE/RESPONSIBLE		
JH		Johan Heehrtle		
DATUM/DATE		ANSVARIG/PROJECT RESPONSIBLE		
2019-09-09				
SKALA/SCALE		RITNINGNR/ENG NO		RET/REG
A1=150, 110 A3=1100, 120		A-40.1-11		