


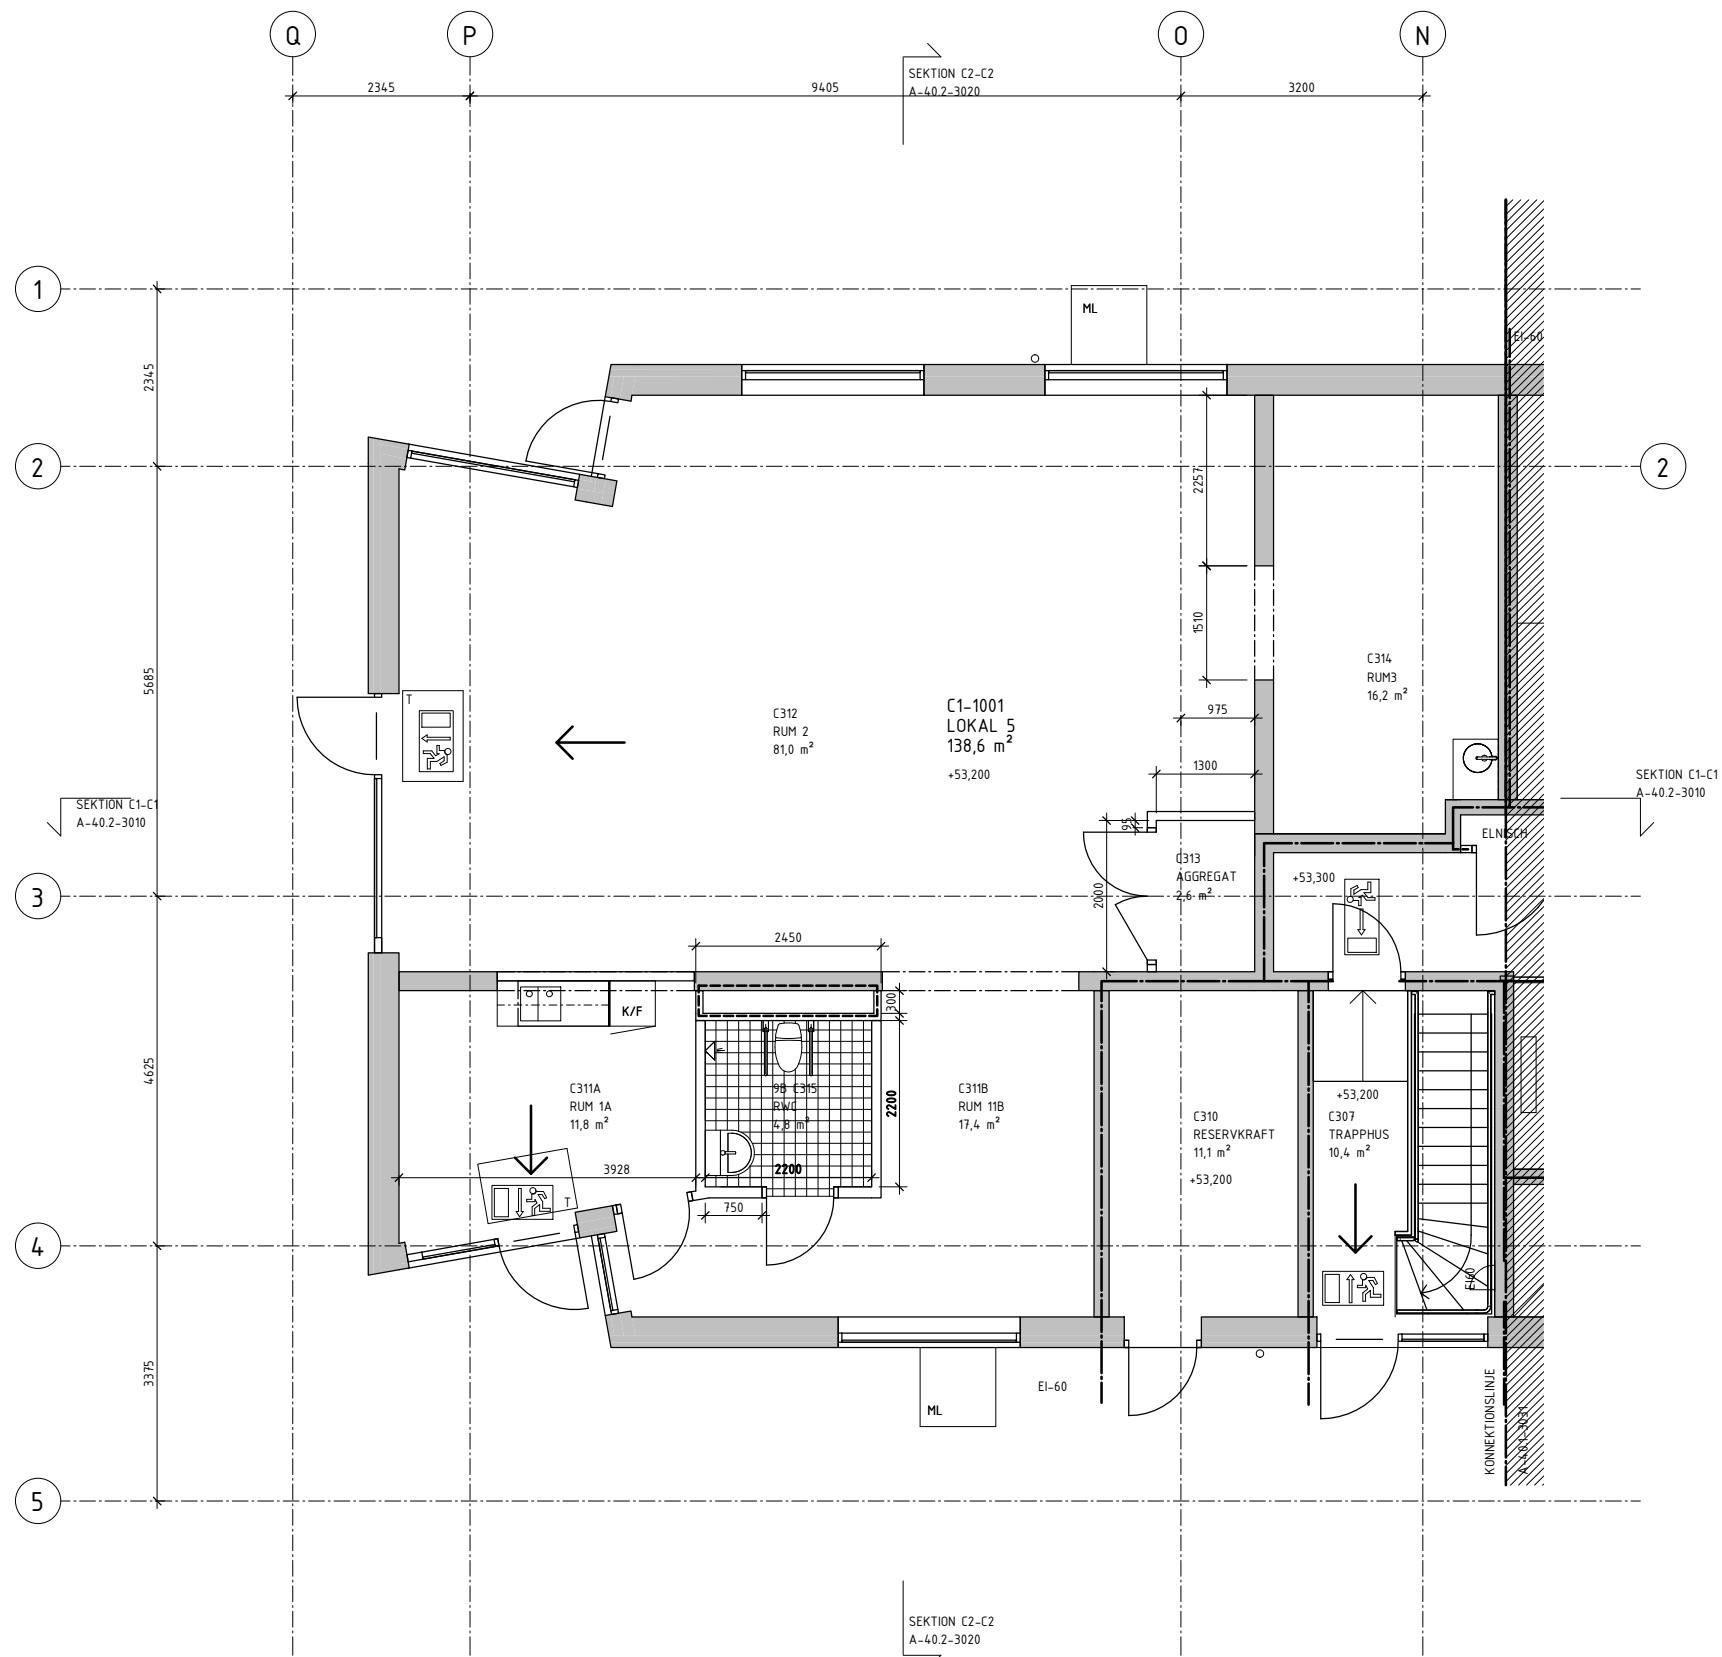

BET	ÄNDRINGEN AVSER	DATUM	SIGN
RELATIONSHANDLING			
KV DOMHERREN, JOHANNEBERG			
SKANSKA			
X	A ERSÉUS ARKITEKTER AB	031-109500	
	K SKANSKA SVERIGE AB, TEKNIK	010-4480000	
	KP FINJA AB	010-4552000	
	E LINBACK AB	031-216150	
	V VENT. TEKNIK I KUNGSBACKA AB	0300-19460	
	W N-Å WIDELL RÖR & KONSULT AB	0510-23110	
	M HTE GARDEN PRODUKTION AB	031-568050	
UPPDRAG NR	RITADOKONSTR. AV	HANDL. AGGARE	
2351	KS	ML/KS	
DATUM	ANSVARIG		
2018-09-25	PETER ERSÉUS		
BOSTÄDER ÖVRE JOHANNEBERG			
HUS C, DEL 2			
PLAN 3, ENTRÉPLAN			
SKALA	NUMMER		BET
A1: 1:50	A-40.1-3032		
A3: 1:100			